COUPE VERTICALE PAR L'AXE DE LA LIGNE D'ARBRE TRIBORD

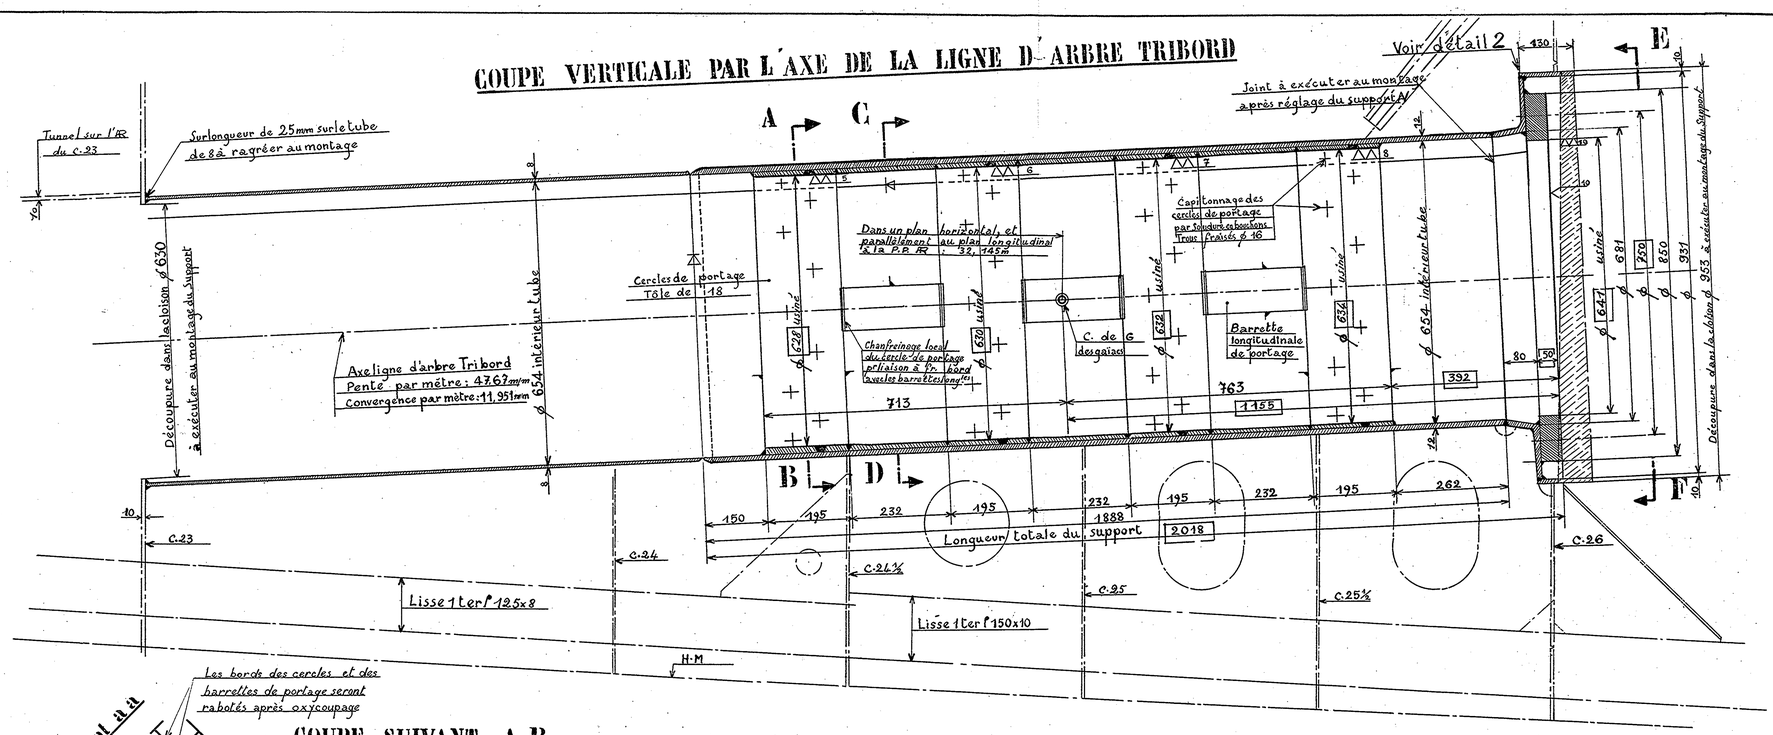

COUPE SUIVANT A B

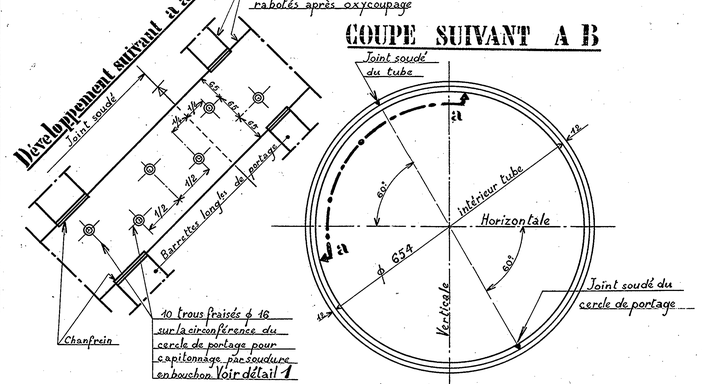

COUPE SUIVANT C D

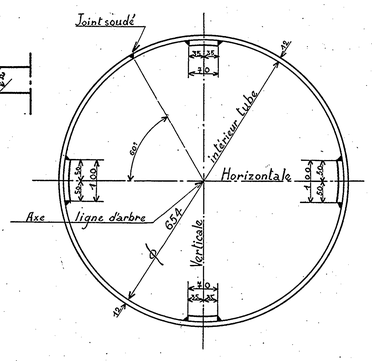

DÉTAIL 1
Echelle 1/1

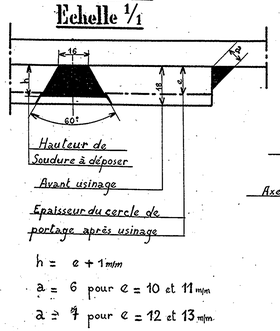

h = e + 1 m/m
a = 6 pour e = 10 et 11 m/m
a = 7 pour e = 12 et 13 m/m

ALÉSAGE DU SUPPORT AVANT
Echelle des diamètres 5/1

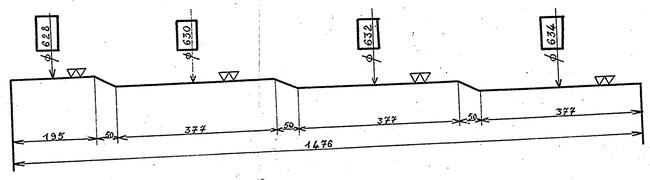

COUPE SUIVANT E F

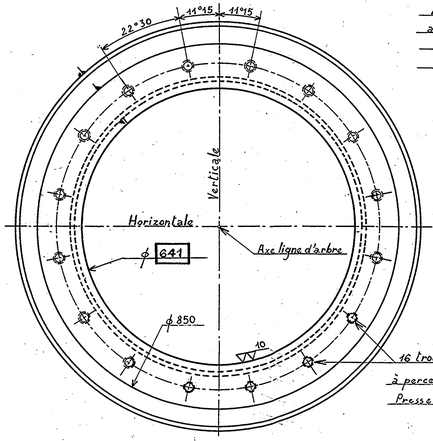

ATTENTION. Soudure à exécuter avant réalisation des soudures du cercle de 10 m/m sur la L de 125 x 80 x 13

DÉTAIL 2
Echelle 1/1

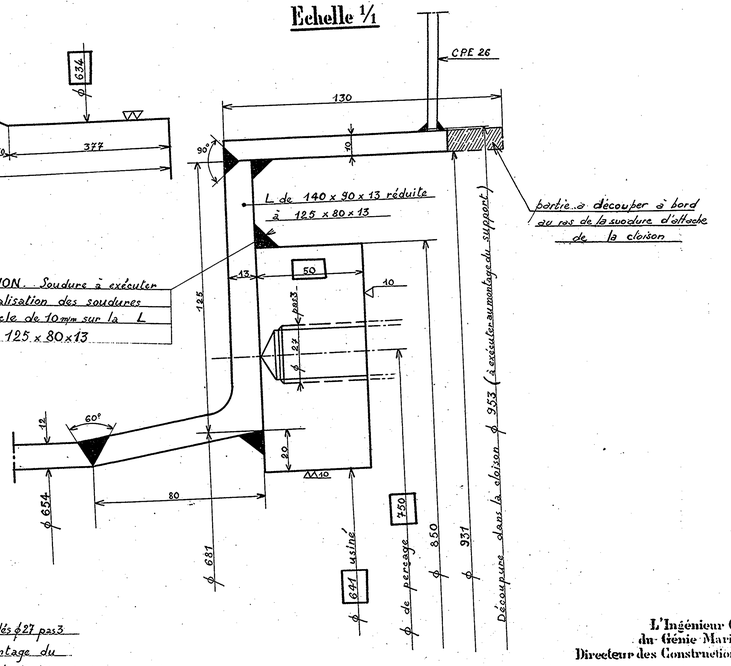

Escorteurs d'escadre
TYPE SURCOUF

Construits LORIENT
sur les plans du Service Technique des Constructions et Armes Navales.

2e Tranche

SUPPORT AVANT DE LA LIGNE D ARBRE TRIBORD

Conforme à l'exécution
(à la date du 1.1.1957)

Echelles 1/5, 1/1

L'Ingénieur en Chef
du Génie Maritime PICARD

L'Ingénieur en Chef
du Génie Maritime CAUCHY
Chef de la Section des Constr.ons Neuves

L'Ingénieur Général
du Génie Maritime CASTELLAN
Directeur des Constructions et Armes Navales